
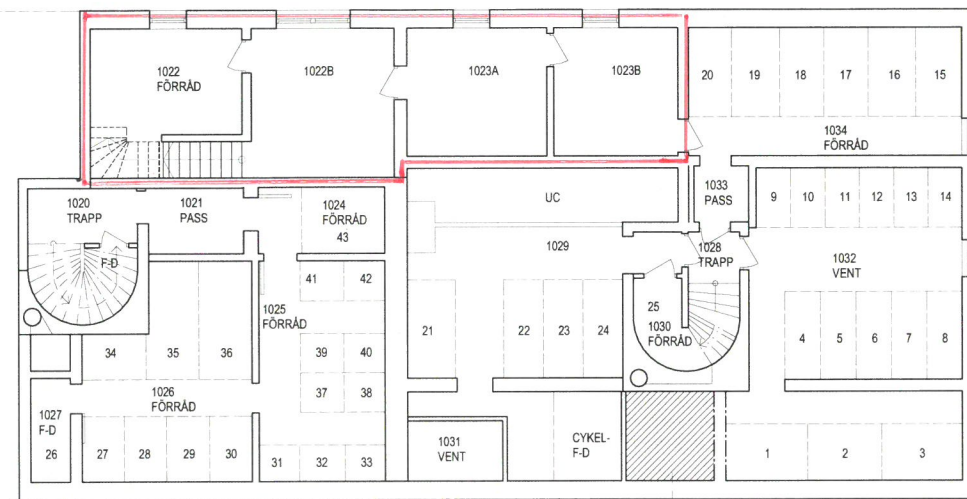
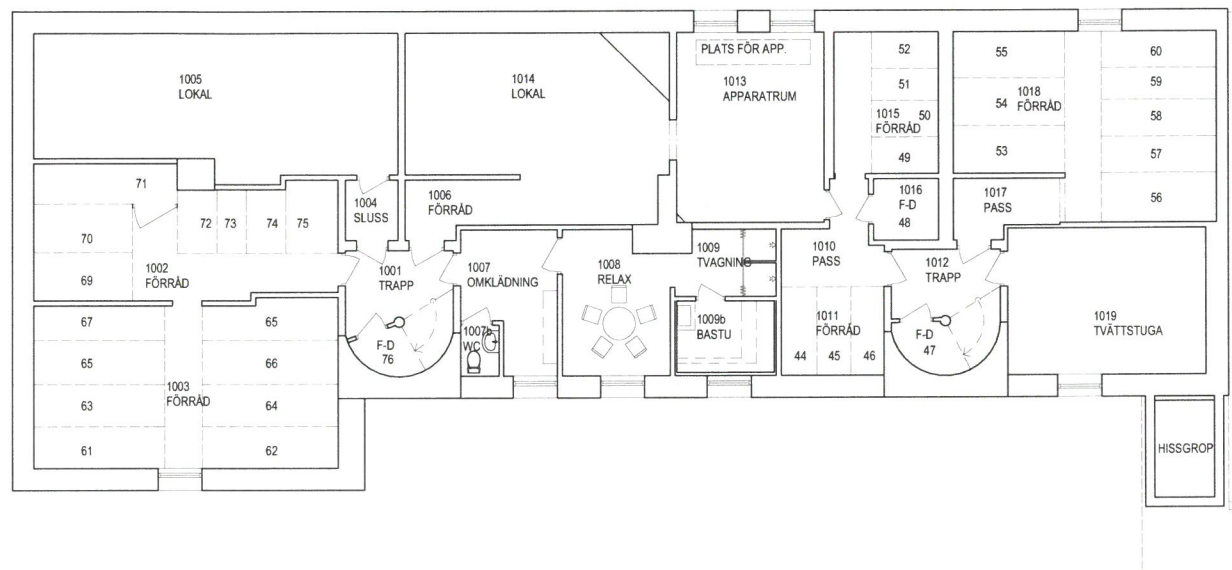


SANDVIKSGATAN 66A

SANDVIKSGATAN 66B



RELATIONSHANDLING		2018-04-25	FCD
BET	ANT	ÄNDRINGEN AVSER	DATUM SIGN
RELATIONSHANDLING			
KV GERSEN 4 LULEÅ			
 GALÄREN			
TIRSÉN & AILI ARKITEKTER <small>Varvsgatan 35 · 972 32 Luleå · 0920-20 31 60 · www.tirsen-aili.se</small>			
UPPDRAG NR 4794.01-02	RITADKONSTR AV FCD	HANDLÄGGARE F.CEDERLUND	
DATUM 2017-06-07	ANSVARIG LARS WERNER		
VÅNING 2, DEL 2, ÖVERSIKT			
SKALA A1 1:50 A3 1:100	NUMMER A-90.1-022	BET	



SÄNKT TAKHÖJD

VÅNINGEN ÄR EJ
KONTROLLMÄTT AV
TIRSÉN & AILI ARKITEKTER

SKALA 1:100 (A1)



BET	ANT	RELATIONSHANDLING	2018-04-25	FCD
		ÄNDRINGEN AVSER	DATUM	SIGN
RELATIONSHANDLING				
KV GERSEN 4 LULEÅ				
 GALÄREN				
TIRSÉN & AILI ARKITEKTER Varvsgatan 35 · 972 32 Luleå · 0920-20 31 60 · www.tirsén-aili.se				
LIPPRAG NR	4794.01-02	RITADKONSTR AV	FCD	HANDLÄGGARE
DATUM	2017-06-07	ANSVARIG	LARS WERNER	F.CEDERLUND
VÅNING 1, ÖVERSIKT				
SKALA	A1 1:100 A3 1:200	NUMER	A-90.1-01	