









FÖRKLARINGAR
DEL SOM EJ OMFATTAS AV DENNA ENTREPRENAD

-  BEFINTLIG VÄGG
-  NY VÄGG
-  NY DÖRR
-  BEFINTLIG DÖRR
- BP BRANDPOST

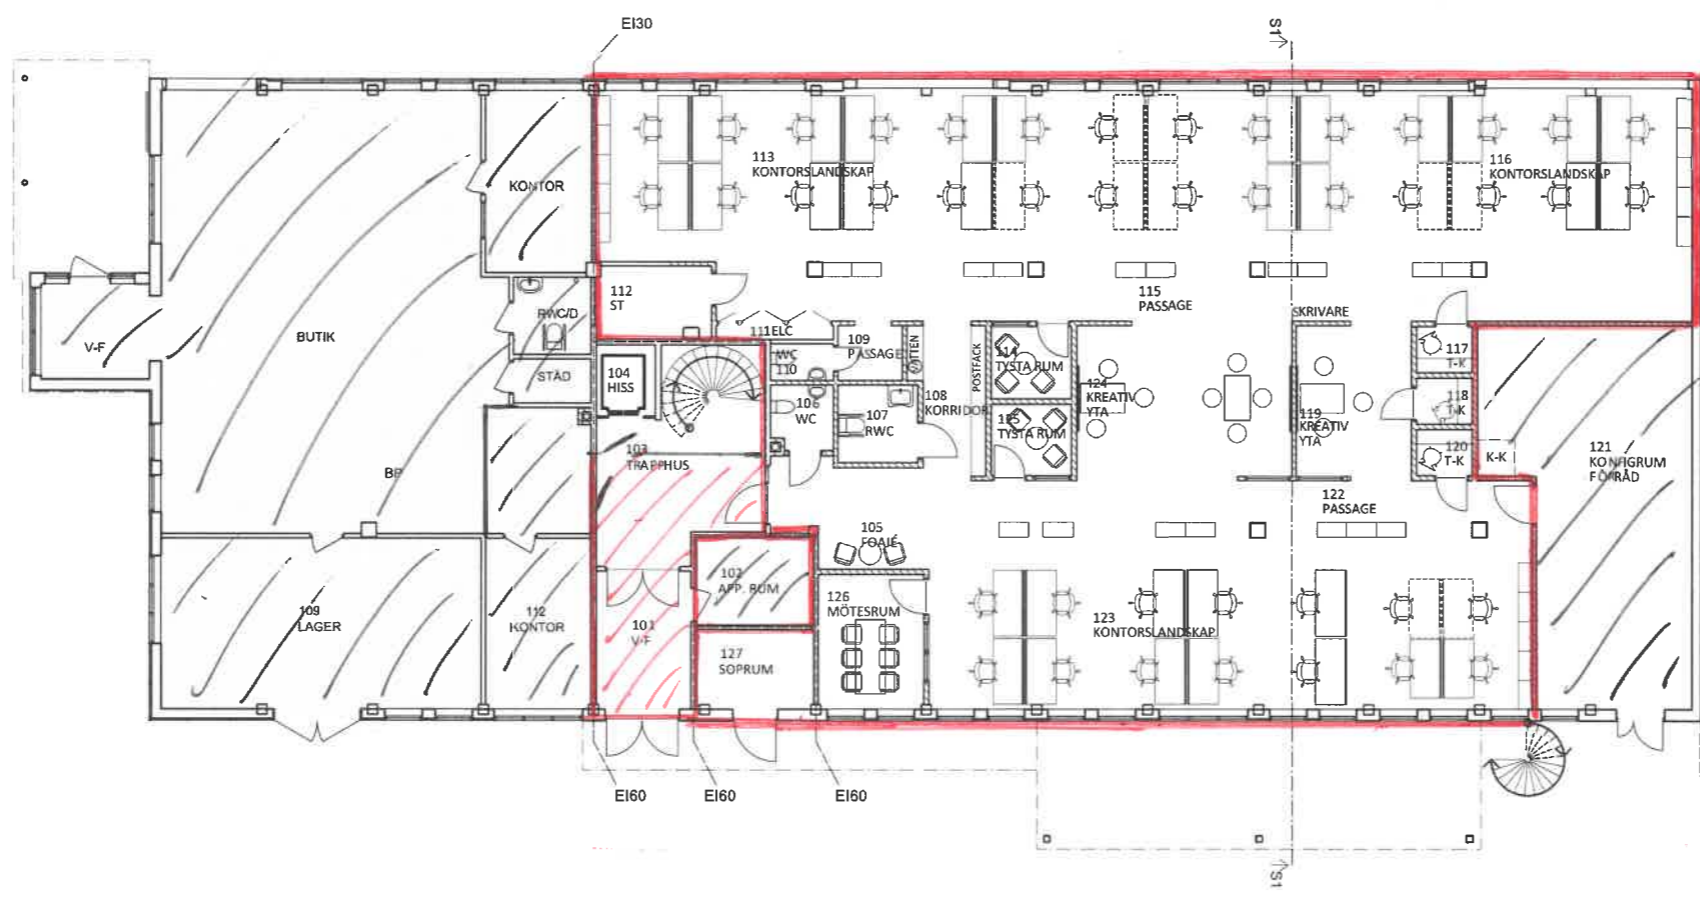

-  - VAKANT LOKAL
-  - GEMENSAM YTA
-  - ANNAN HYRESGÄST

1. VÅNING 1 1:100

BET	ANT	ÄNDRINGEN AVSER	DATUM	SKN
RELATIONSHANDLING				
KV ORMEN 6 LULEÅ				
OM - & TILLBYGGNAD AV KONTOR				
				
TIRSÉN & AILI ARKITEKTER				
VARVSIGATAN 35 97232 LULEÅ TEL 0920-203160 FAX 0920-203161				
UPPDRAG NR	6116.01-16	BYGGKONTRAKT AV	ULR/PCD	HANDLIGGÅRE
DATUM	2017-03-24	ANSVARIG	CHARLOTTA SELBERG	