






Byggnad ej kontrollmätt av Tirsén & Aili Arkitekter

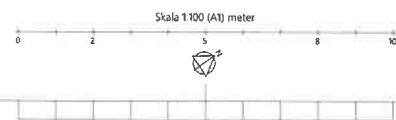

BET	ANT	ÄNDRINGEN AVSER	DATUM	SIGN
RELATIONSHANDLING				
KV VÄNDSKIVAN 5, HUS D				
OMBYGGNAD AV KONTORSLOKALER				
				
X A TIRSEN & AILI ARKITEKTER		0020-29 31 60		
UPPDRAG NR 6272.00-18	RITADKONSTR AV CSGVAEN	HANDELAGGARE CSG		
DATUM 2018-09-21	ANSVÄRIG CHARLOTTA SELBERG			
VÄNING 3, MÄTTSÄTTNING, LITTERERING				
ÖVERSIKT				
SKALA A1 1:100 A3 1:200	NUMMER A-90-1-03	I BET		

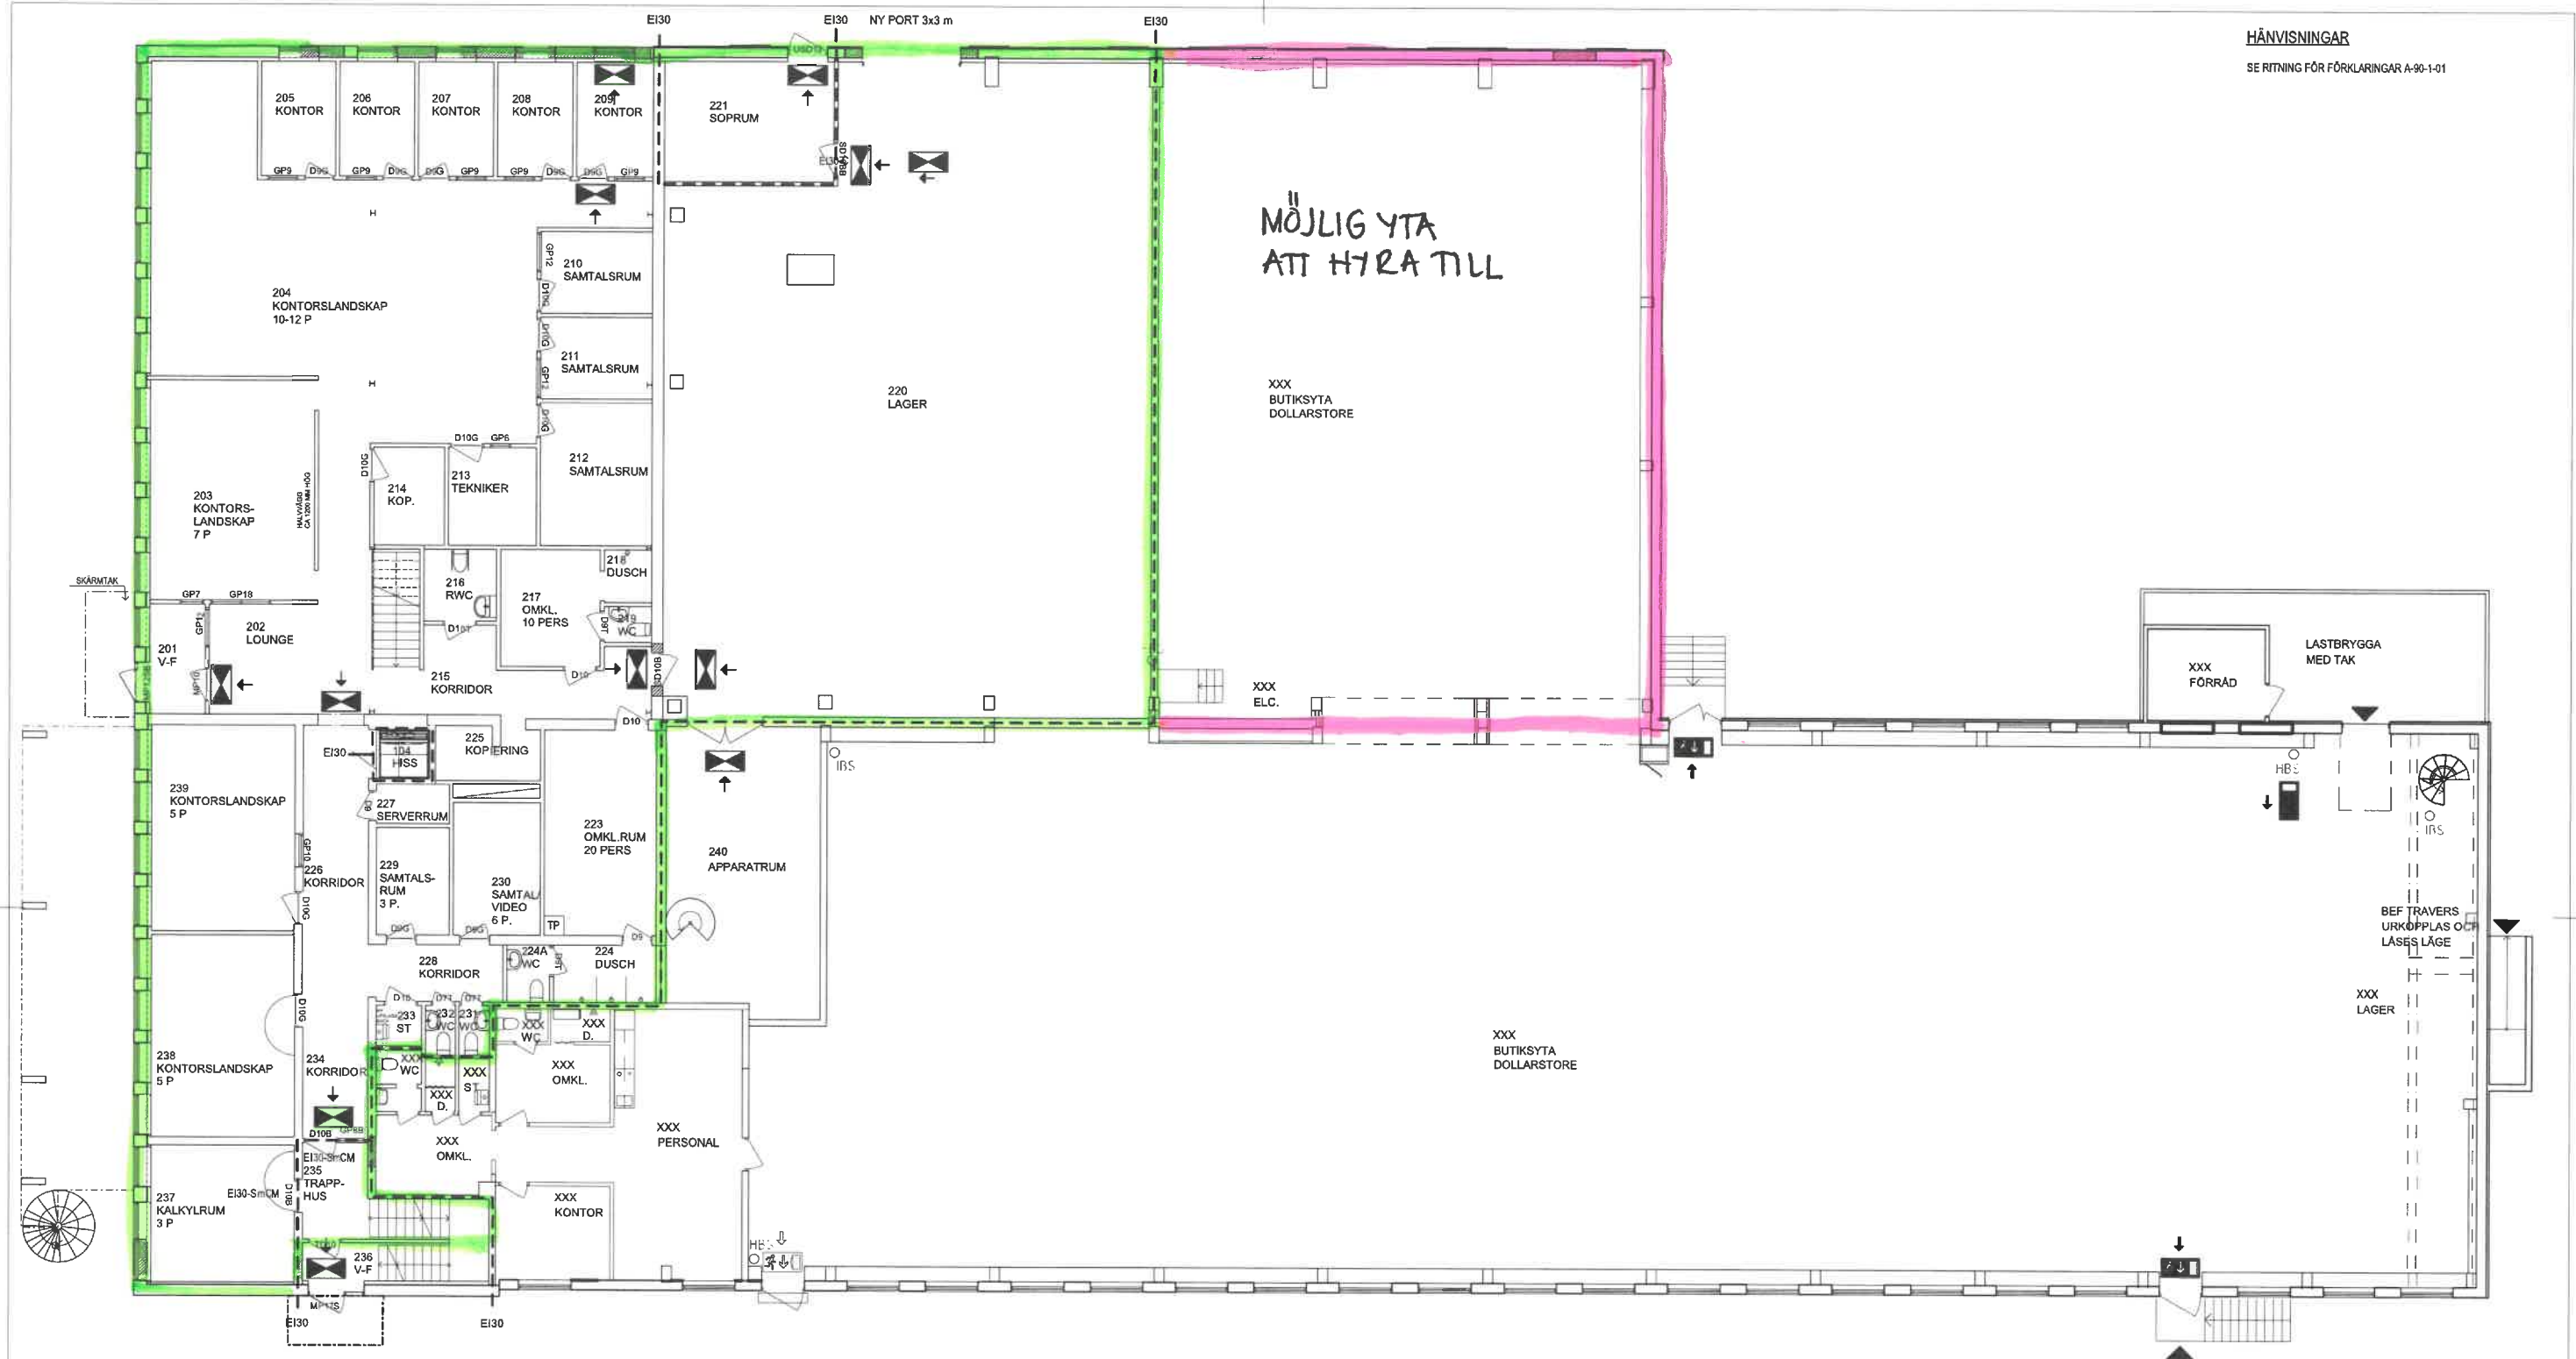


Byggnad ej kontrollmätt av Tirsén & Aili Arkitekter

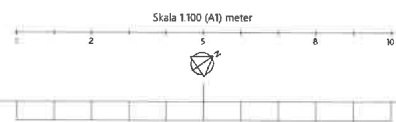


BET	ANT	ÄNDRINGEN AVSER	DATUM	SIGN
RELATIONSHANDLING				
KV VÄNDSKIVAN 5, HUS D				
OMBYGGNAD AV KONTORSLOKALER				
X A TIRSEN & AILIAKTEKTER 0920-20 31 90				
UPPDRAG NR 6272-00-18	RITADKONSTR AV CSG/AEN	HANDELAGGARE CSG		
DATUM 2018-09-21	ANSVÄRIG CHARLOTTA SELBERG			
VÅNING 2, MÄTTSÄTTNING, LITTERERING				
ÖVERSIKT				
SKALA A1 1:100 A3 1:200	NAMN	A-90-1-02		BET

FÖRKLARINGAR
 MÅTT ANGES I MILLIMETER.
 BREDDMÅTT FÖR ÖPPNINGAR FRAMGÅR AV LITTRERINGAR ELLER
 MÄTTANGIVELSER PÅ PLANRITNINGAR EX. D9, B=910 MM.

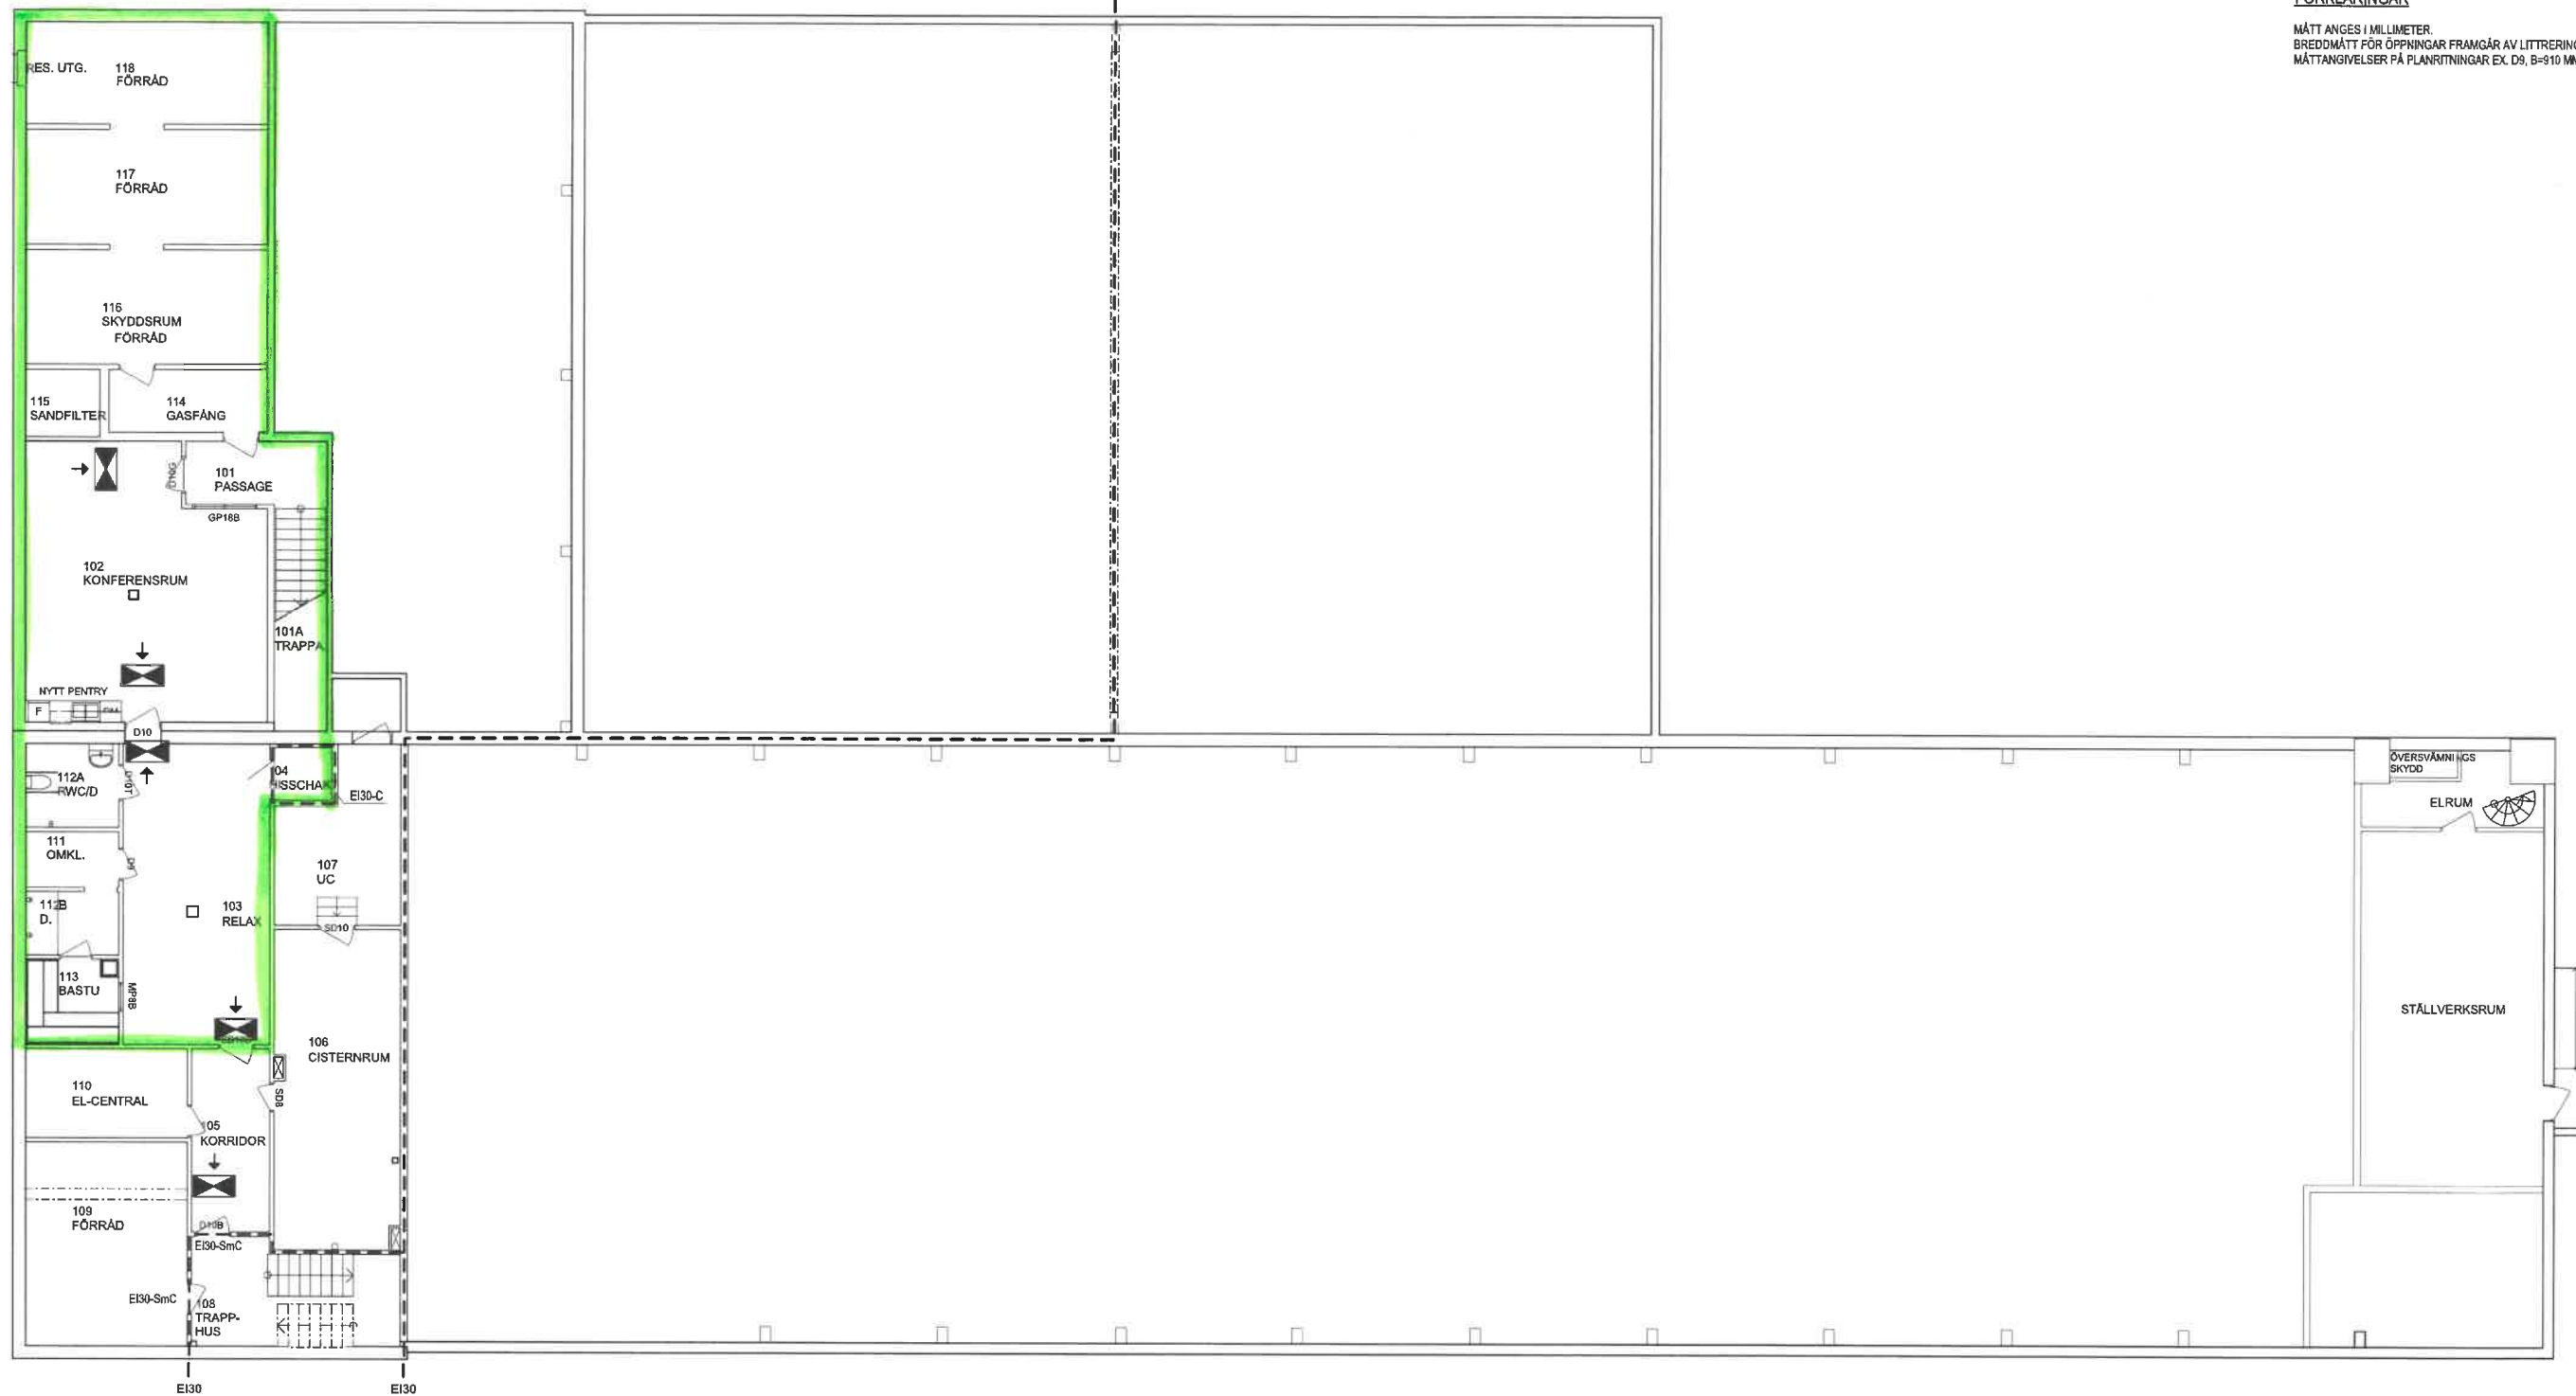

Byggnad ej kontrollmätt av Tirsén & Aili Arkitekter

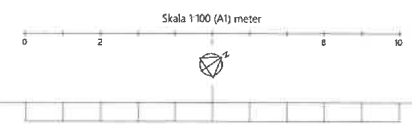

BET	ANT	ÄNDRINGEN AVSER	DATUM	SGN
RELATIONSHANDLING				
KV VÄNDSKIVAN 5, HUS D				
OMBYGGNAD AV KONTORSLOKALER				
TIRSEN & AILI ARKITEKTER		0020-20 31 50		
UPPDRAG NR 6272.00-18	STADIONKONSTR AV CSG/ÄEN	HANDLAGGARE CSG		
DATUM 2018-09-21	ANSVARIG CHARLOTTA SELBERG			
VÅNING 1, MÄTTSÄTTNING, LITTERERING				
ÖVERSIKT				
SKALA A1 1:100 A3 1:200	NUMMER	A-90-1-01		BET