



Torpsslingan 25 H

Ca 392 kvm

Våning 1

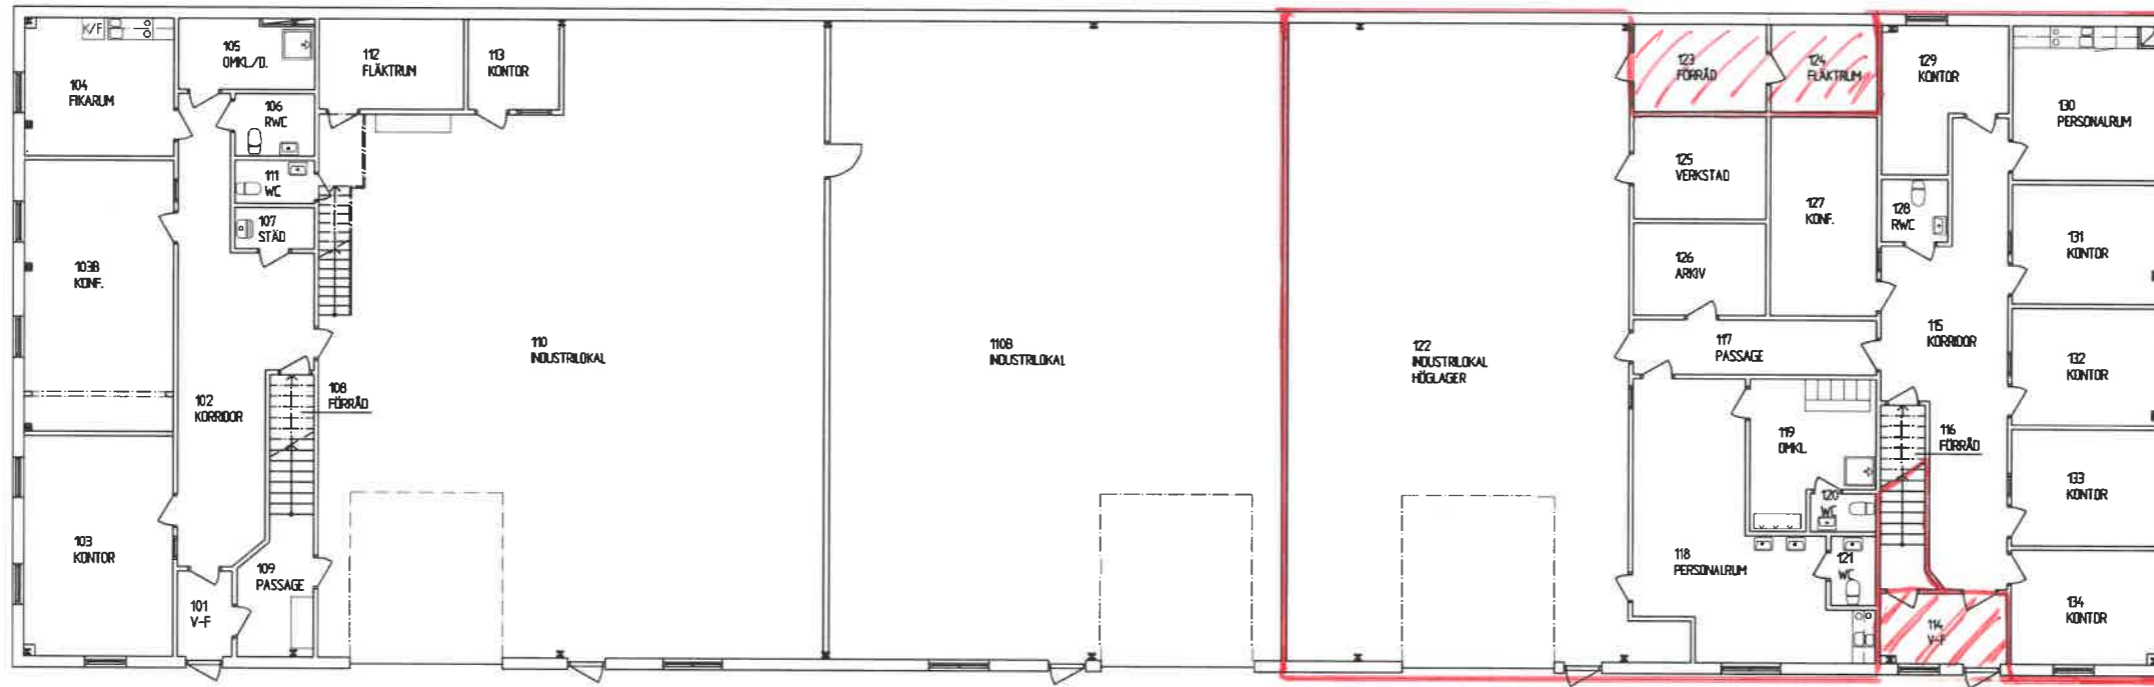


VÅNING 1

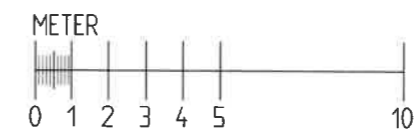


BET	ANT	ÄNDRINGEN AVSER	SKEN	DATUM
<b>RELATIONSHANDLING</b>				
YTTERVIKEN 17:45, LULEÅ TORPSLINGAN 25				
				
<b>TIRSÉN &amp; AILI ARKITEKTER</b>				
<small>SMEDJEGATAN 17 97233 LULEÅ TEL 0920-203140 FAX 0920-203161</small>				
UPPDRAG NR 984320.00	RISS AV LWI	HANDLÄGGARE LARS WREIDENDAL		
DATUM 2005-12-28	ANSVARIG BENGT ALLI			
INDUSTRIHUS VÅNING 1, HUS B				
BEFINTLIGA FÖRHÅLLANDEN/RELATION				
SKALA 1:100	NUMMER <b>A03-71-201</b>	BET		

Torpshuset 25 H

Våning 2

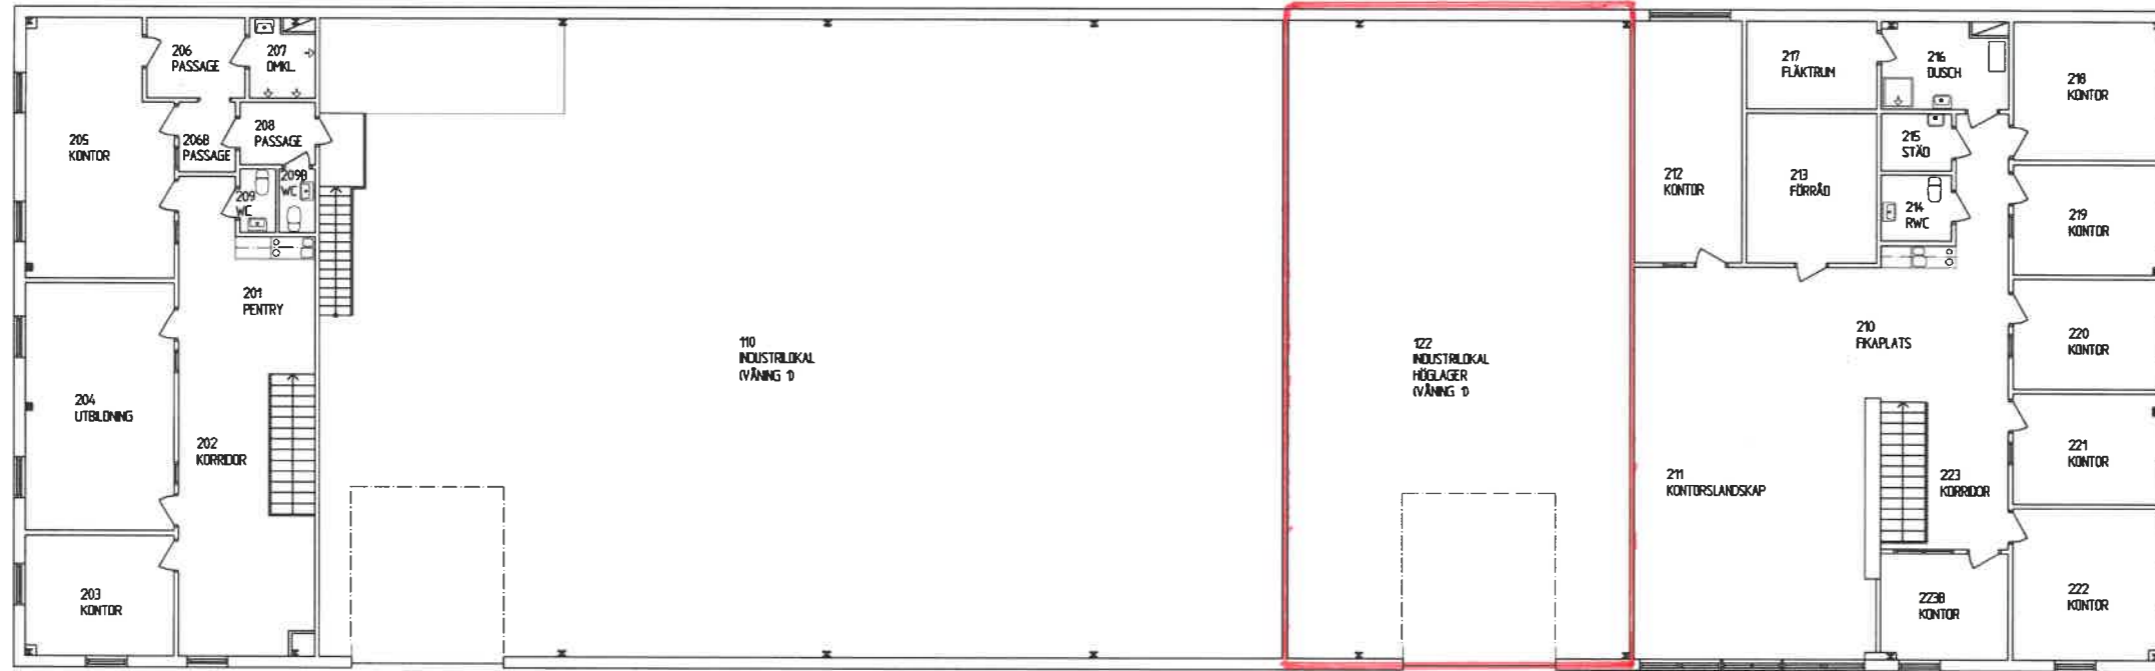

VÅNING 2

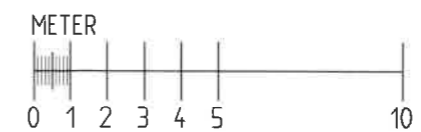

BET	ANT	INRIKENDEN AVSER	SIGN	DATUM	
RELATIONSHANDLING					
YTTERVIKEN 17:45, LULEÅ TORPSLINGAN 25					
					
TIRSÉN & AILI ARKITEKTER					
SMEDJEGATAN 17 97233 LULEÅ TEL 0920-203140 FAX 0920-203141					
UPPDRAG NR	98432000	RITAD AV	LWL	HANDLÄGGARE	LARS WREDDENAL
DATUM	2005-12-28	ANSVARIG	BENGT AILU		
INDUSTRIHUS VÅNING 2, HUS B					
BEFINTLIGA FÖRHÅLLANDEN/RELATION					
SKALA	1:100	NUMMER	A03-71-202		BET