


FÖRKLARINGAR

HÄNVISNINGAR

FÖR FÖRKLARINGAR SE RITNING A-40-1-01.

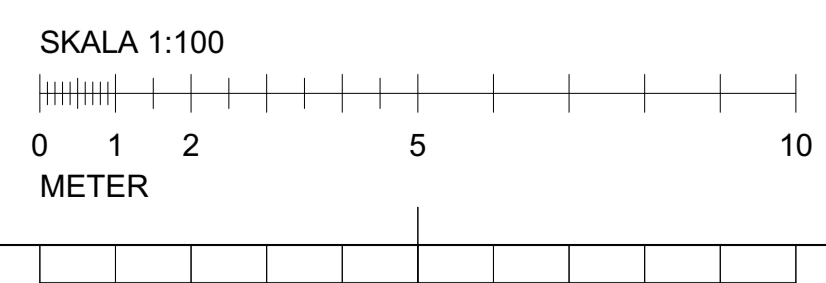

BET	ANT	ÄNDRINGEN AVSER	DATUM	SIGN
RELATIONSHANDLING				
KV. BILEN 25, LULEÅ				
TILL- / OMBYGGNAD KONTOR SKUTVIKEN 16:18				
 GALÄREN				
TIRSÉN & AILI ARKITEKTER				
<small>SMEDJEGATAN 17 97033 LULEÅ TEL 0920-203160 FAX 0920-203161</small>				
<small>UPPDRAG NR</small> 5612.16-17	<small>RITADKONSTR AV</small> IHD/FCD	<small>HANDLÄGGARE</small> LWR		
<small>DATUM</small> 2020-03-09	<small>ANSVARIG</small> BENGT AILI			
VÅNING 2				
ÖVERSIKT, BRANDCELLSINDELNING				
<small>SKALA</small> 1:100 (A1) 1:200 (A3)	<small>NUMMER</small> A-90-1-02	<small>I BET</small>		