




VÄNING 1

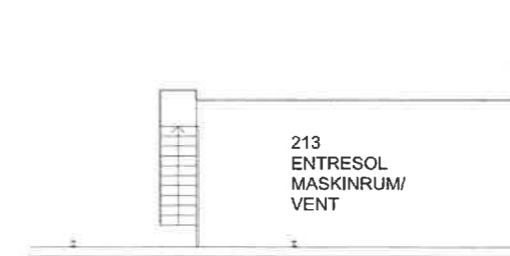

VÄNING 2

BET	ANT	ÄNDRINGEN AVSER	DATUM	SIGN
<b>RELATIONSHANDLING</b>				
Kv VÄNDSKIVAN 5, LULEÅ Hus B				
				
<b>TIRSÉN &amp; AILI ARKITEKTER</b>				
<small>SMEDJEGATAN 17 97033 LULEÅ TEL 0920-203160 FAX 0920-203161</small>				
<small>A TIRSÉN &amp; AILI ARKITEKTER 0029-203160</small>				
<small>UPPDRAG NR</small>	<small>5511.06-13</small>	<small>RITAD/KONSTR AV</small>	<small>ASN/CSG</small>	<small>HANDLÄGGARE</small>
<small>DATUM</small>	<small>2018-01-12</small>	<small>ANSVARIG</small>	<small>C. SELBERG</small>	<small>C. SELBERG</small>
<small>Kv VÄNDSKIVAN 5, LULEÅ KOMMUN</small>				
<small>HUS B</small>				
<small>RELATION AV OMBYGGD INDUSTRIFAST.</small>				
<small>VÄNING 1 &amp; 2 ÖVERSIKT</small>				
<small>SKALA</small>	<small>A1 1:100</small>	<small>NUMMER</small>	<small>A-04.1-01</small>	<small>BET</small>
	<small>A3 1:200</small>			