



VÅN 1
↓

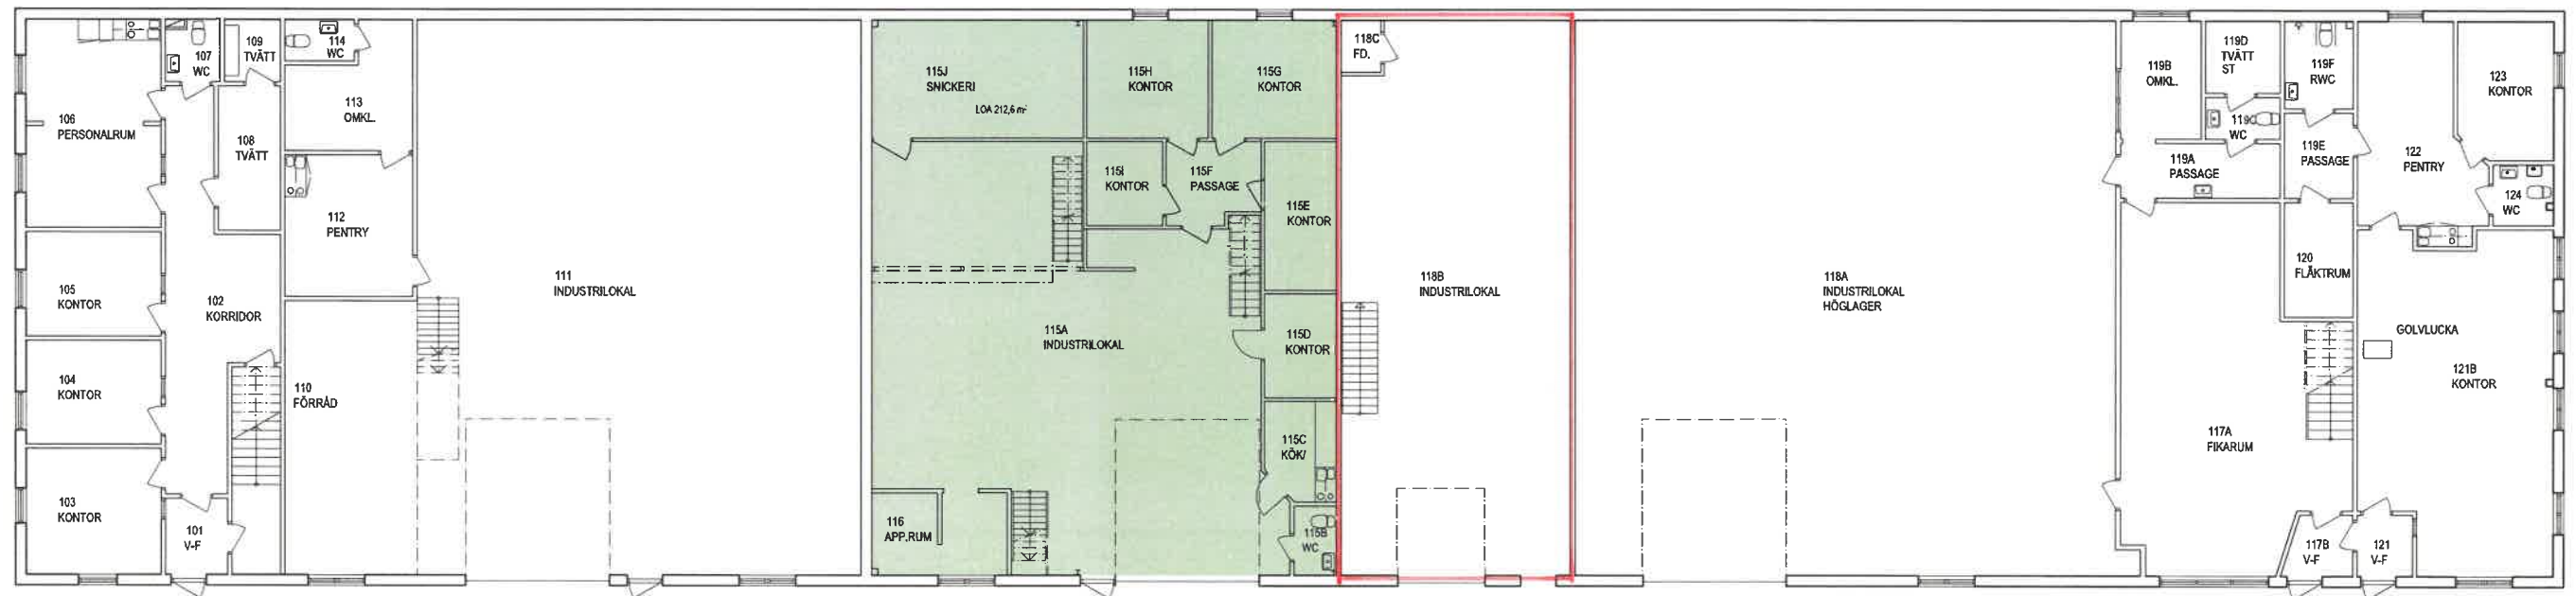


VÅNING 1

FK 2019-11-29

BET	ANT	ÄNDRINGEN AVSER	DATUM	SIGN
RELATIONSHANDLING				
YTTERVIKEN 17:45, LULEÅ				
TORPSLINGAN 25, LULEÅ				
OMBYGGNAD INDUSTRIHUS				
				
TIRSÉN & AILI ARKITEKTER				
Varvgatan 35 • 972 32 Luleå • 0920-20 31 60 • www.tirsen-aili.se				
A	TIRSÉN & AILI ARKITEKTER	0920-20 31 60		
K				
V				
E				
M				
B				
UPPDRAG NR		ITTAOKONSTR. AV	HANDLAGGARE	
4320-XX-XX		XXX	ALLUNDSTRÖM	
DATUM		ANFÄRRO		
20XX-XX-XX		BENGT AILI		
VÅNING 1				
BEFINTLIGA FÖRHÅLLANDEN				
SKALA	A1 1:100	NUMMER	A-04-1-01	BET
	A3 1:200			

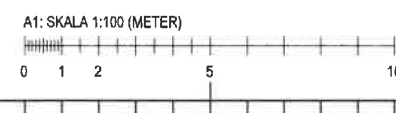

VÅN 2

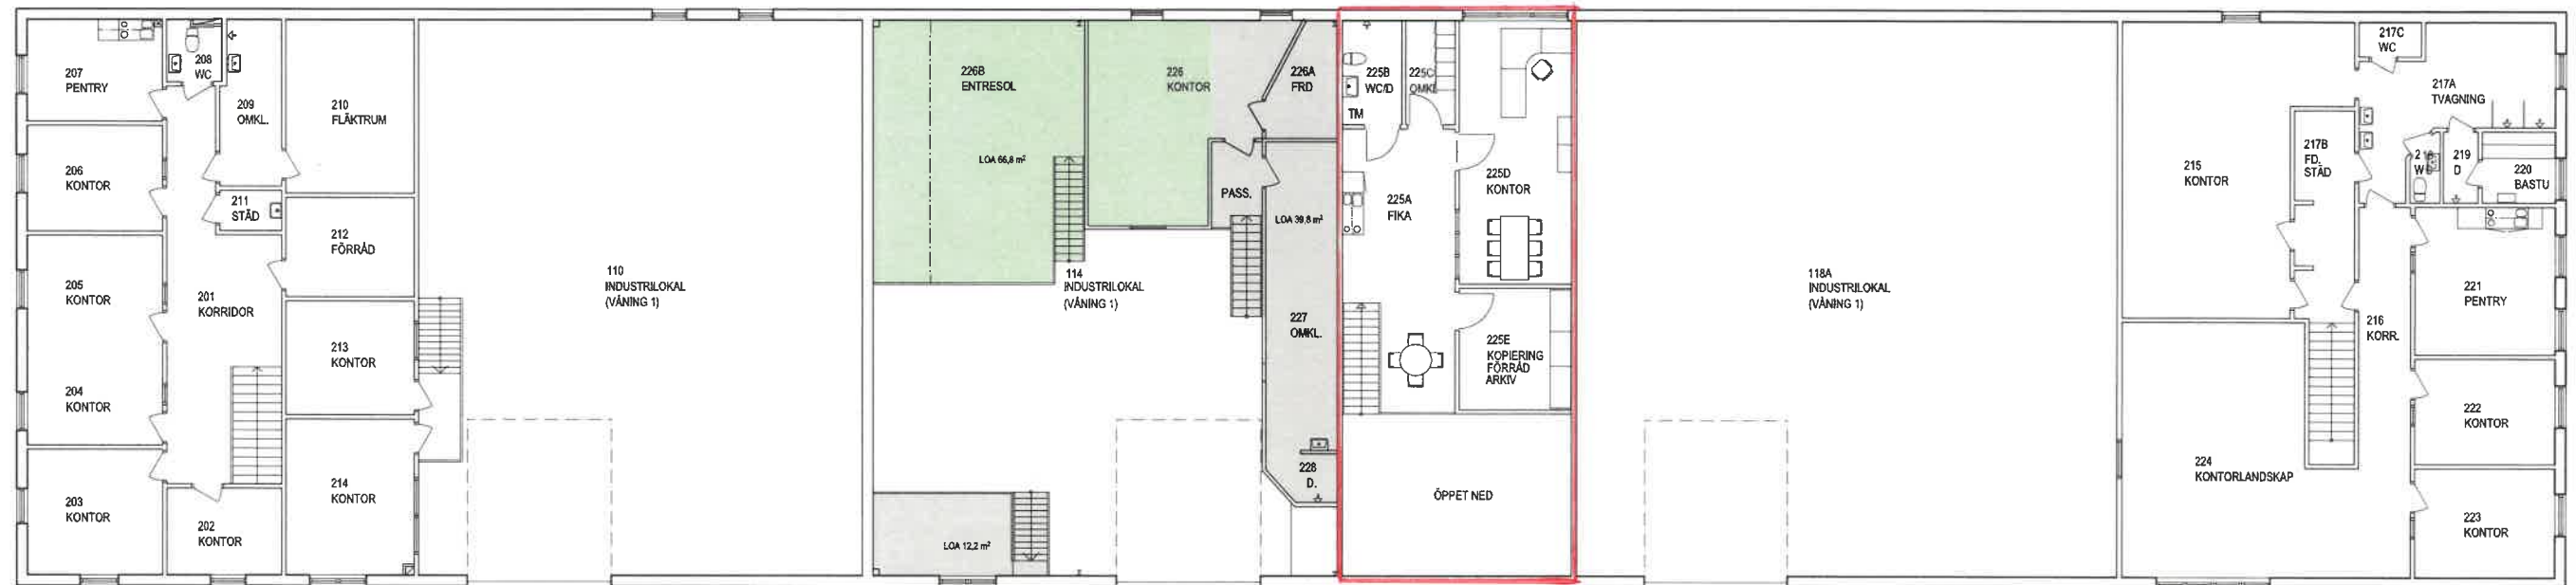

VÅNING 2

FK 2019-11-29

BET	ANT	ÄNDRINGEN AVSER	DATUM	SGN
RELATIONSHANDLING				
YTTERVIKEN 17:45, LULEÅ				
TORPSLINGAN 25, LULEÅ OMBYGGNAD INDUSTRIHUS				
				
TIRSÉN & AILI ARKITEKTER				
Varvsgatan 35 • 972 32 Luleå • 0920-20 31 60 • www.tirsen-aili.se				
☒	A	TIRSÉN & AILI ARKITEKTER	0920-20 31 60	
☐	K			
☐	V			
☐	E			
☐	M			
☐	B			
UPPDRAG NR		SITÄCKOMMETR AV	HANDLAGSARE	
4320.XX-XX		ALM	ALLUNDSTRÖM	
DATUM		ANSVARIG		
2019-11-29		BENGT AILI		
VÅNING 2				
BEFINTLIGA FÖRHÅLLANDEN				
SKALA	A1 1:100 A3 1:200	NUMMER	A-04-1-02	BET

