


FÖRKLARINGAR


BRAND
— BRANDCELLSGRÄNS EI30

HÄNVISNINGAR


FASADRITNING A-90-3-01

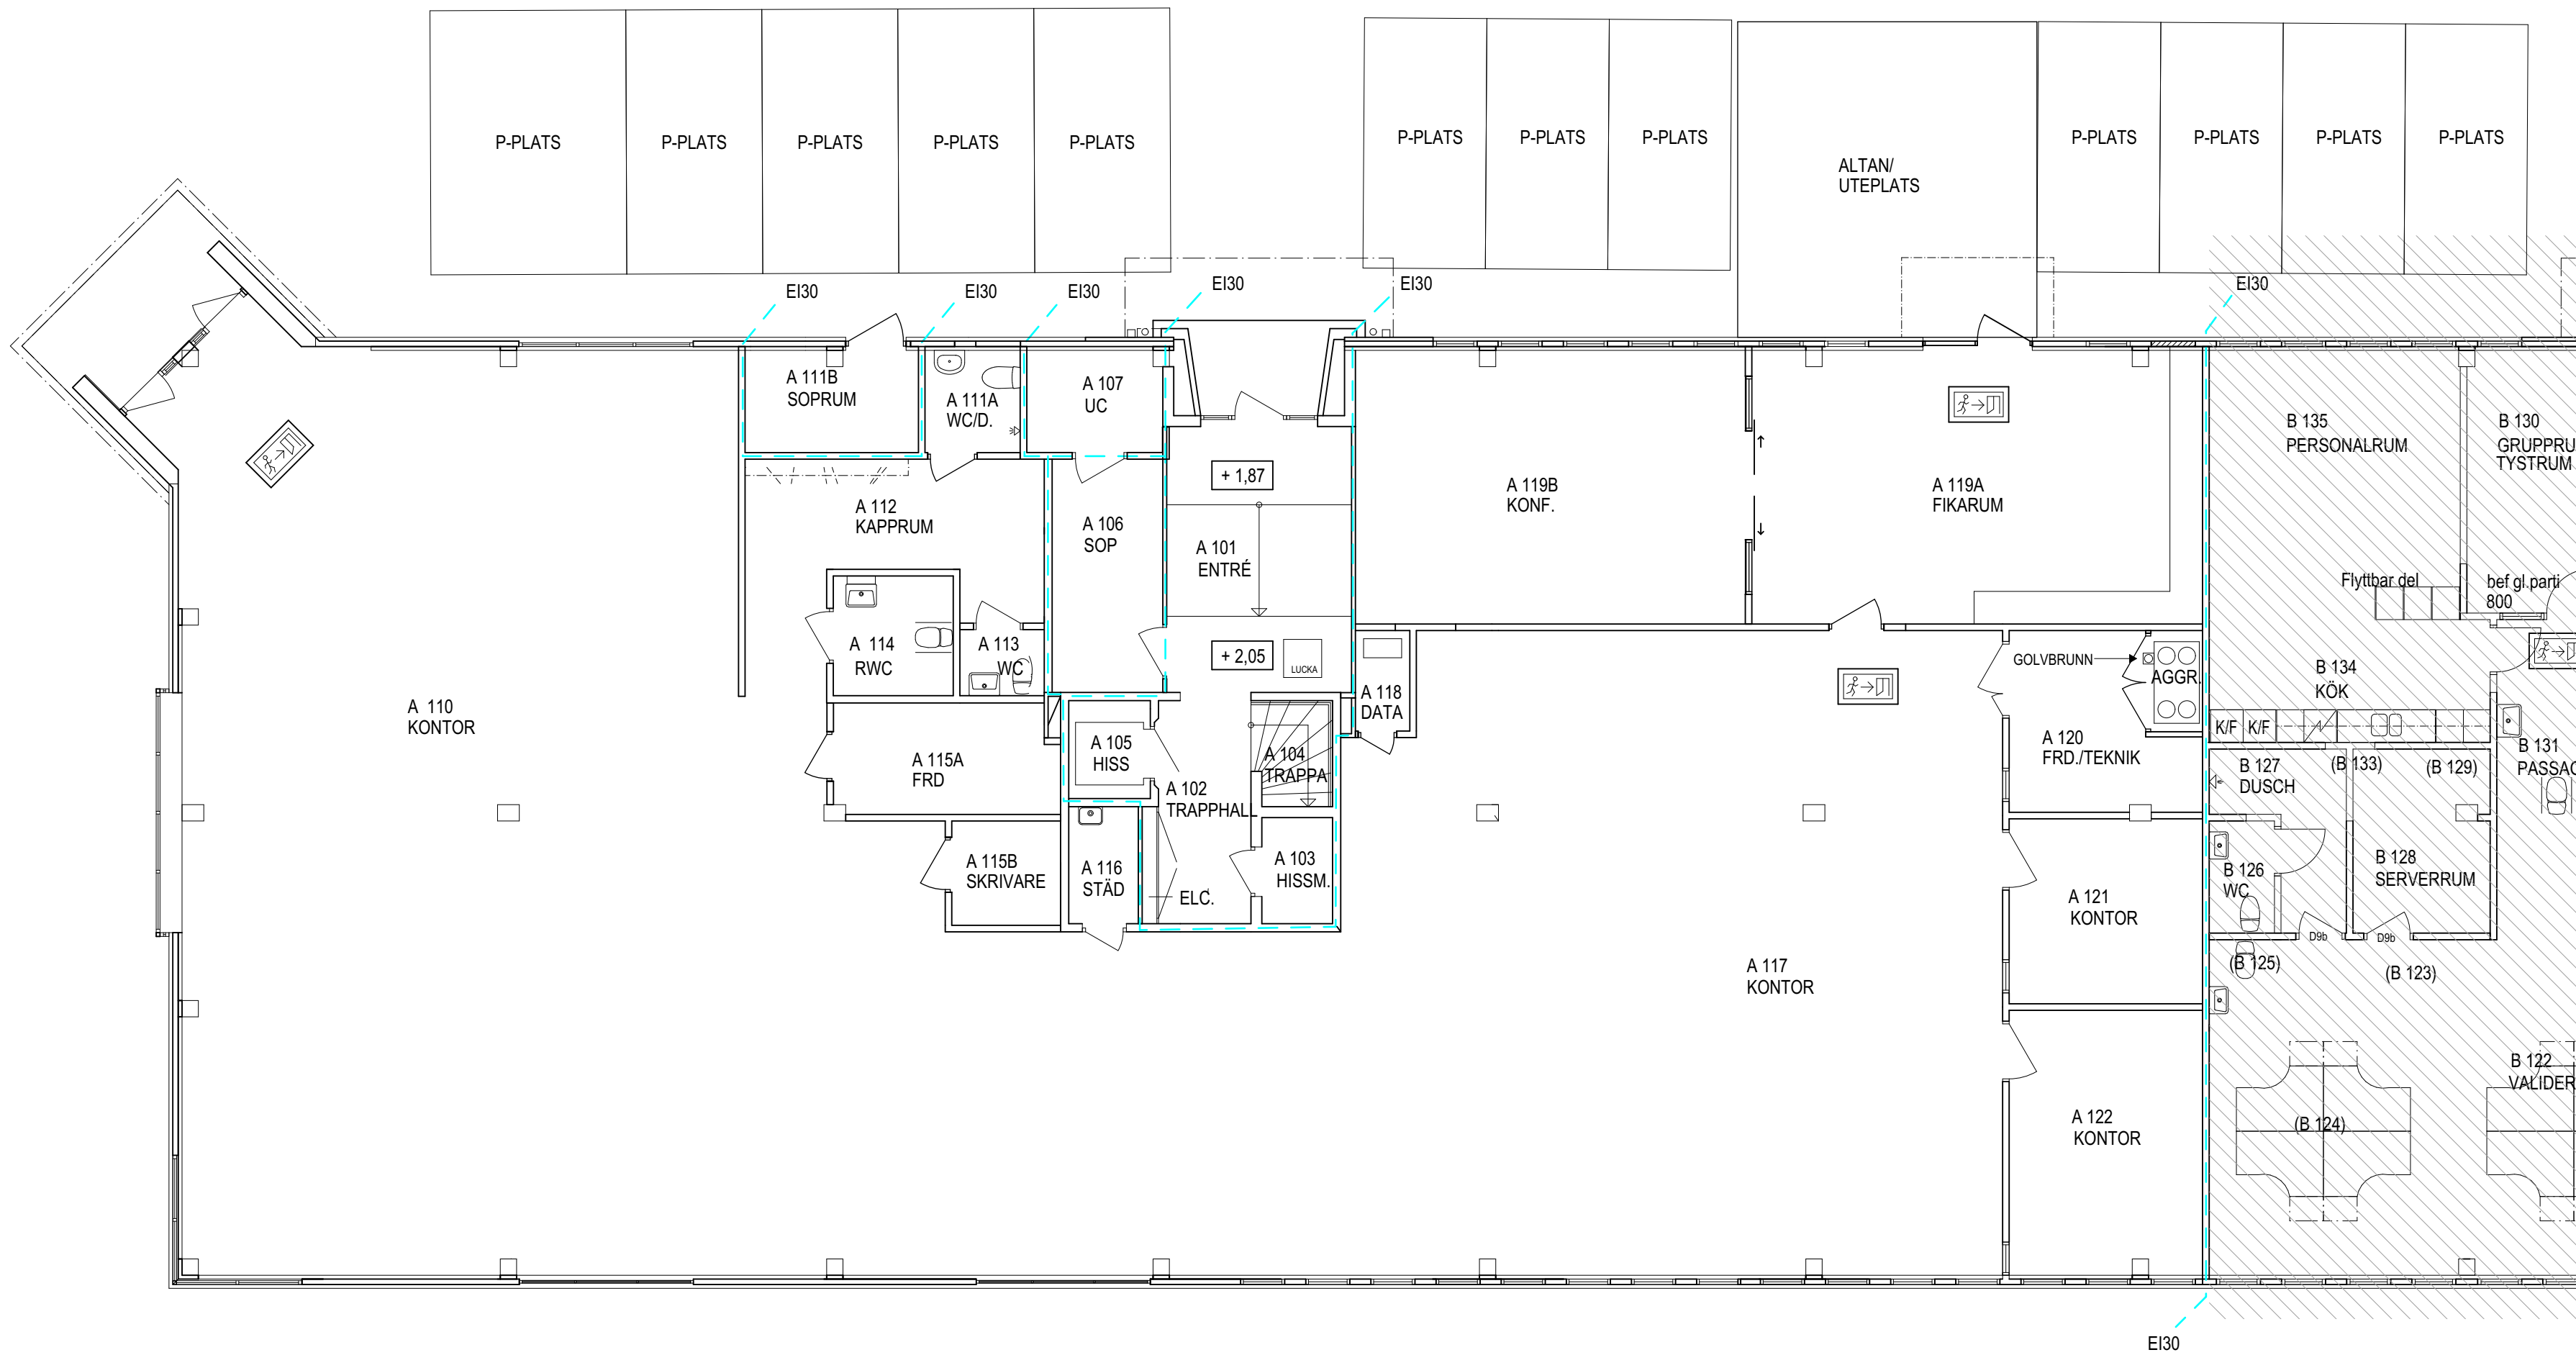

VÅNING 1
1:200

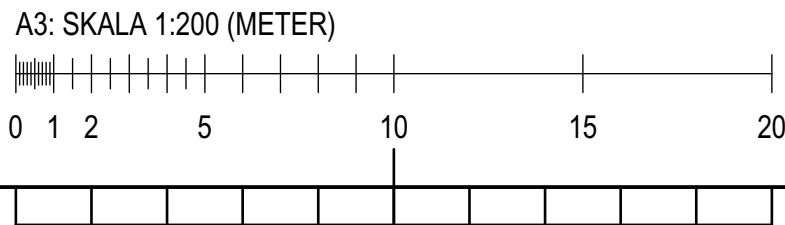

BYGGNAD EJ KONTROLLMÄTT AV TIRSÉN & AILI ARKITEKTER
DWG-UNDERLAG: AMP01.dwg, DATUM: 2014-02-20

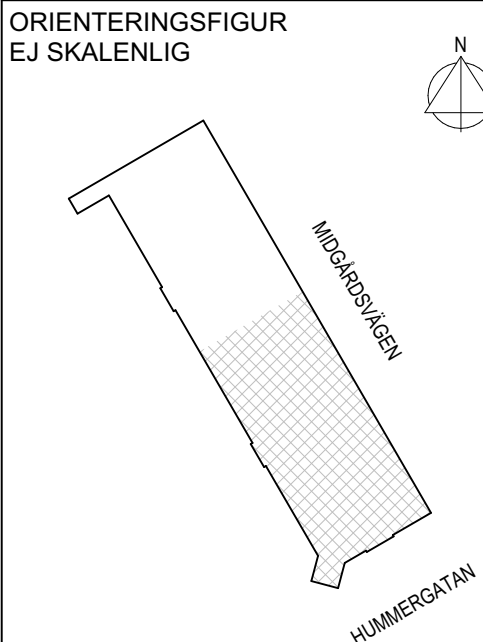

BET	ANT	ÄNDRINGEN AVSER	DATUM	SIGN
RELATIONSHANDLING				
KV ORMEN 7, HUS A				
HUMMERGATAN 3, LULEÅ OMBYGGNAD KONTORSLOKALER				
 FÖR LIVET I STADEN				
TIRSÉN & AILI ARKITEKTER				
Varvsgatan 35 • 972 32 Luleå • 0920-20 31 60 • www.tirsén-aili.se				
☒	A	TIRSÉN & AILI ARKITEKTER	0920-20 31 60	
	K	-	-	
	V	-	-	
	E	-	-	
	M	-	-	
	B	-	-	
UPPDRAG NR 5362.01-19		RITAD/KONSTR AV FCD		HANDLAGGARE F.CEDERLUND
DATUM 2020-03-31		ANSVARIG LARS WERNER		
VÅNING 1				
ÖVERSIKT				
SKALA	A1 1:100 A3 1:200	NUMMER	A-90-1-01	
			I BET	