
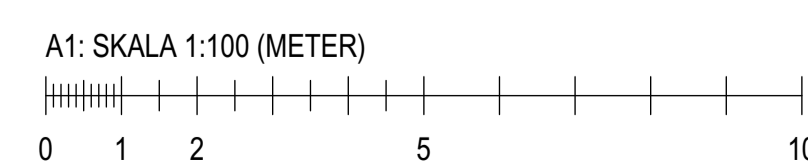
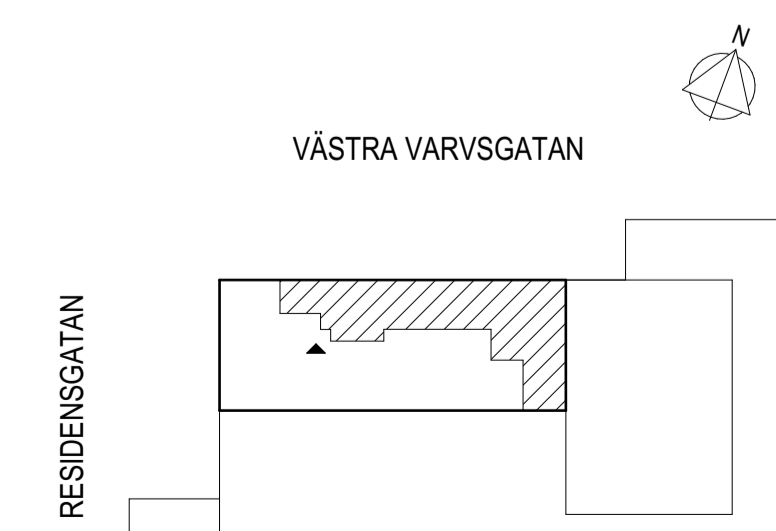


BYGGNAD EJ KONTROLLMÄTT AV STARK ARKITEKTER

ORIENTERINGSFIGUR

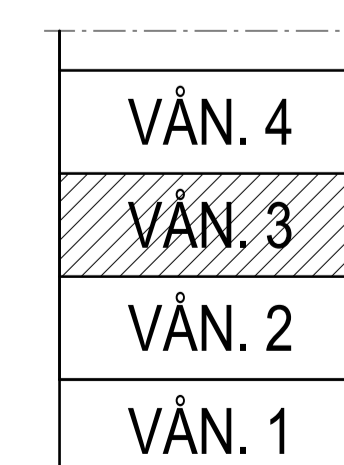

BET	ANT	ÄNDRINGEN AVSER	DATUM	SIGN
RELATIONSHANDLING				
KV HÄGERN 11 VÄSTRA VARVSGATAN 18, LULEÅ OMBYGGNAD KONTORSLOKALER				
 FÖR LIVET I STADEN				
				
A	STARK ARKITEKTER		0920-20 31 60	
K				
V				
E				
M				
B				
UPPDRAG NR	5557.14-21	RITADKONSTR AV	FEM	HANDLÄGGARE
DATUM	2021-12-13	ANSVARIG	PETTER LARSSON	FRANK EDSTRÖM
OMBYGGNAD - TILLVÅXTVERKET				
VÅNING 3				
ÖVERSIKT				
SKALA	A1 1:100	NUMMER	A-90-1-03	
	A3 1:200		BET	