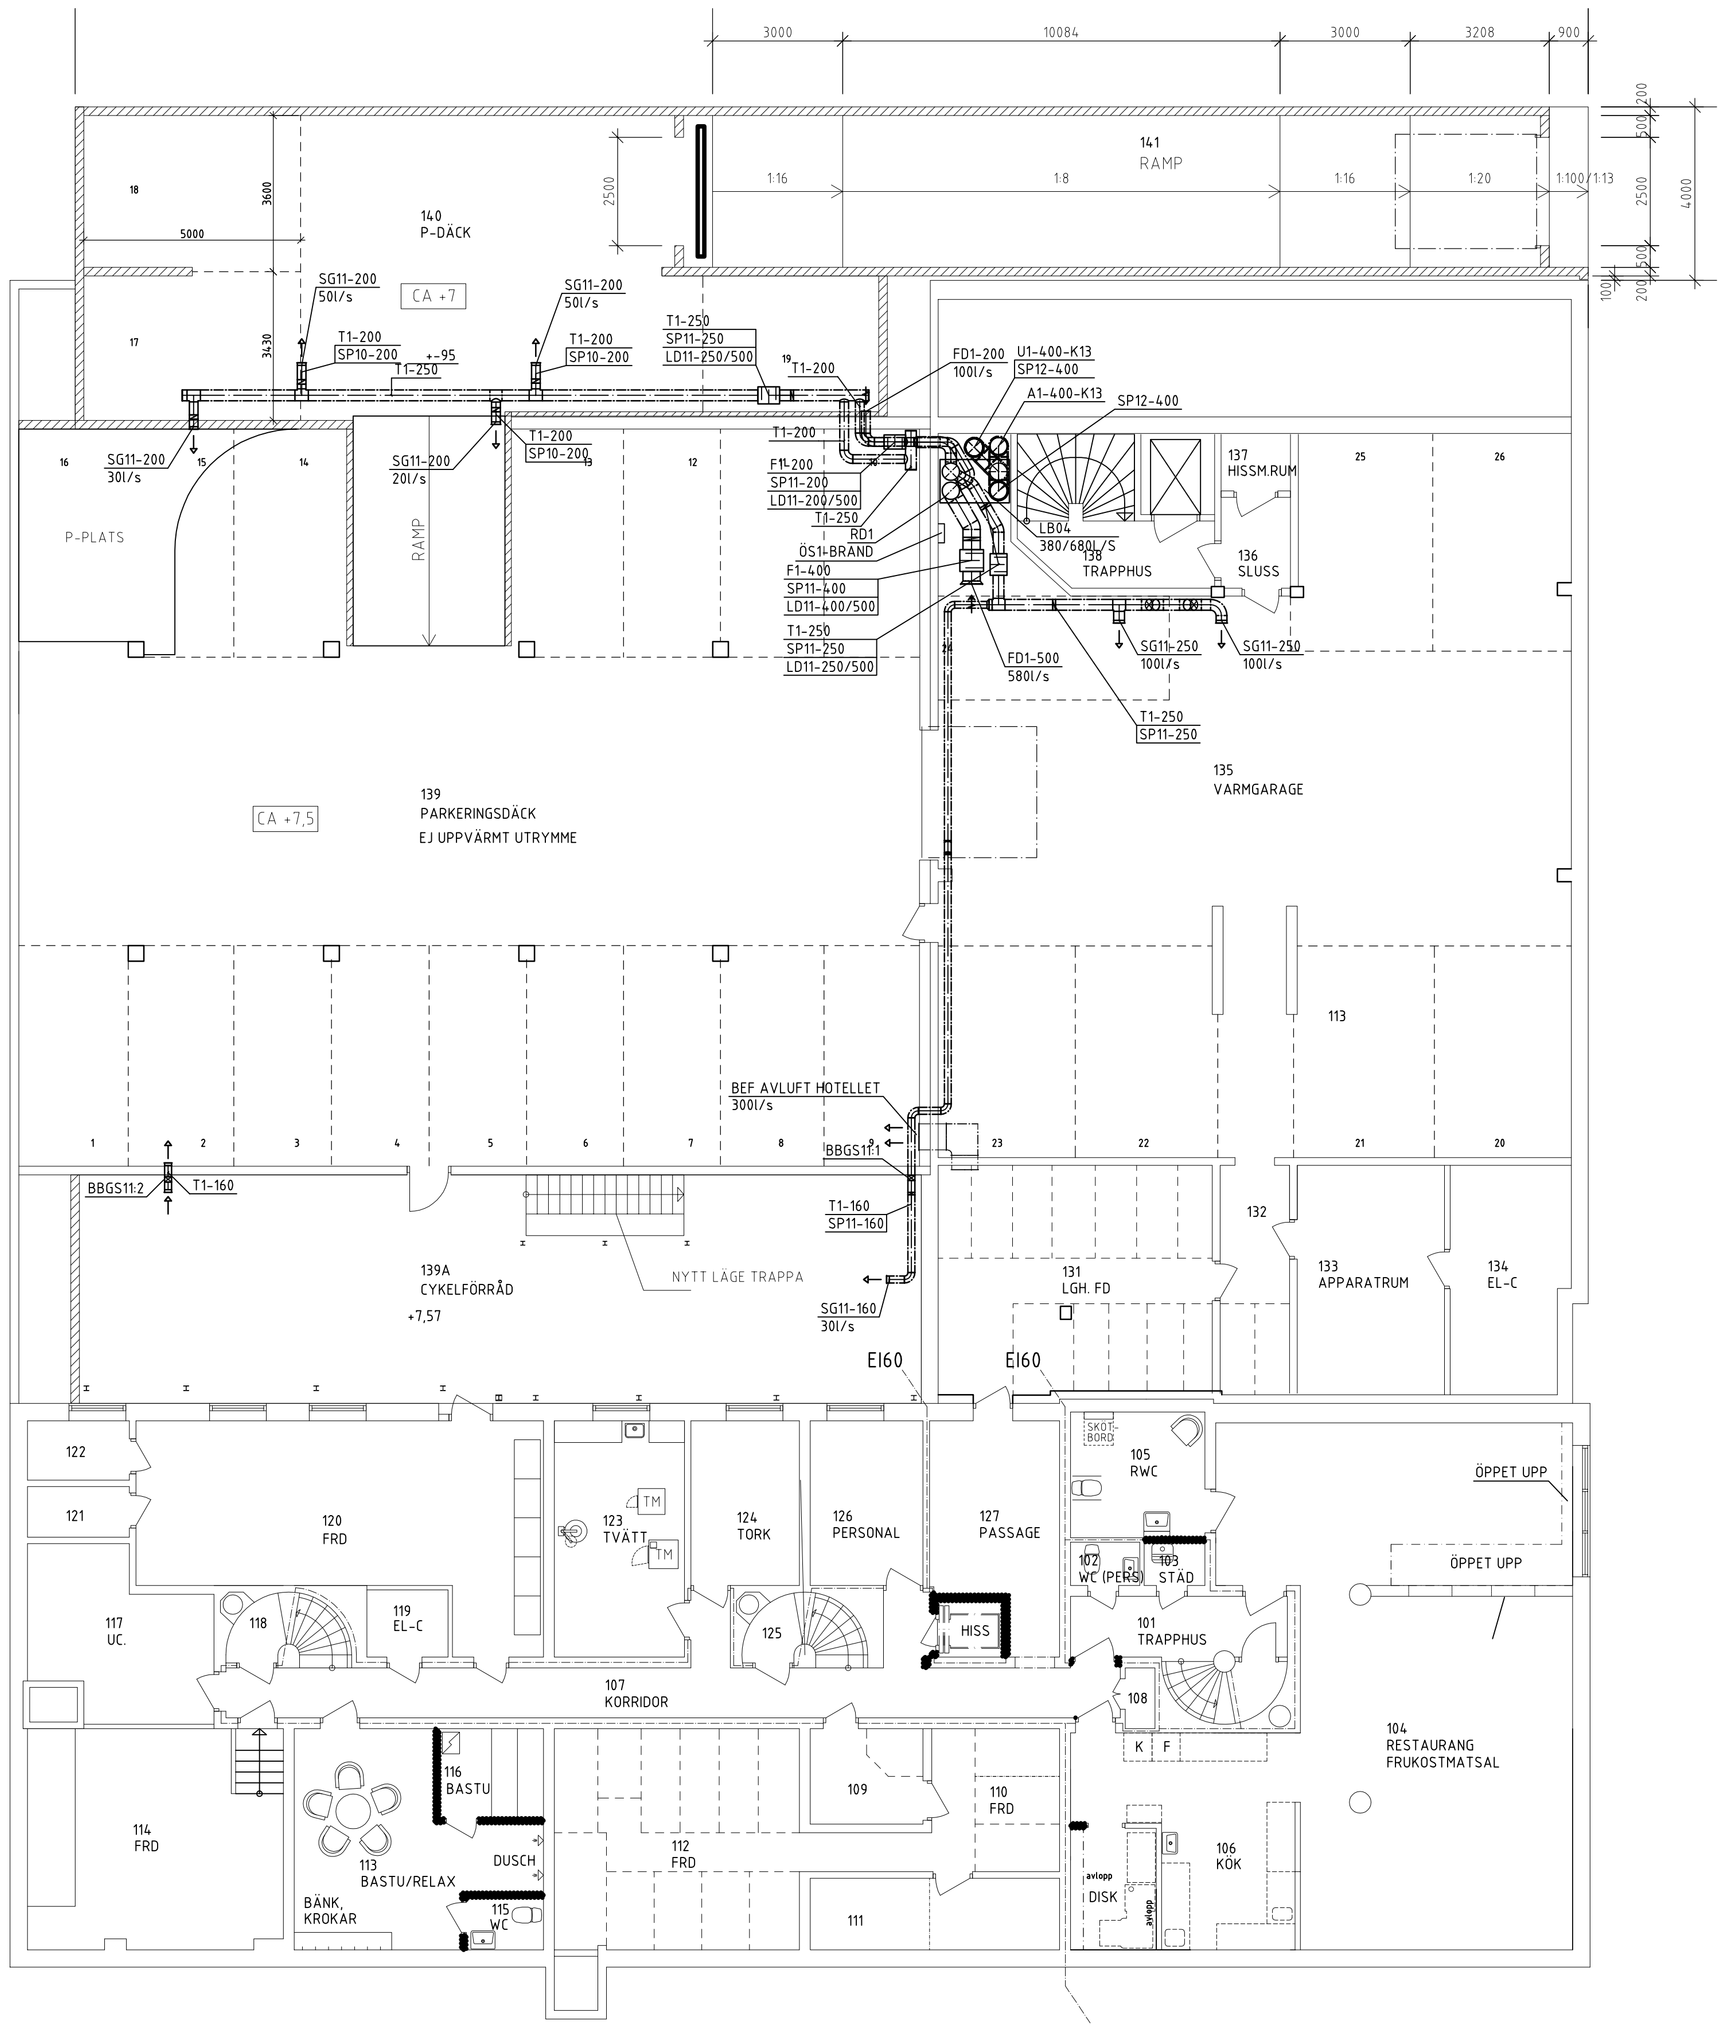

VÅNING 1 - KÄLLARVÅNING

FÖRKLARINGSTEXT

MEDIA
U = UTELUFT
T = TILLUFT
F = FRÅNLUFT
A = AVLUFT
Ö = ÖVERLUFT
C = CIRK.ULATIONSLUFT

MATERIAL
1 = FÖRZINKAD PLÅT

ISOLERING
B11 = UTV.NÄTM/EI15 BRAND
B13 = UTV.NÄTM/EI30 BRAND
B21 = UTV.NÄTM+AL.FOLIE/EI15 BRAND
B23 = UTV.NÄTM+AL.FOLIE/EI30 BRAND
K13 = UTV. KOND.ISOL MINULL+AL.FOLIE 30mm

KANALER ÖVRIGT
RL = RENSLUCKA ENL. RITN. - BRANDKLASS LIKA KANAL

SPJÄLL - (x=ID NR)
SP10 = INJUSTERINGSSPJÄLL, LINDAB TYP DRU
SP11 = INJUST./MÄTSPJÄLL, LINDAB TYP DIRU
SP12 = 2-LÄGESSPJÄLL, CIRK. - MOTORREGLERAT
BBGS11 = BRAND/BRANDGASSPJÄLL EI60

LJUDDÄMPARE
LD11 = LJUDDMPARE, LINDAB TYP SLCU
LD21 = LJUDDMPARE, LINDAB TYP LRCA

LUFTDON
SG11 = SKYDSGALLER, CIRK. FÖRZ.

AGGREGAT OCH FLÄKTAR
LB04 = LUFTBEHANDLINGSAGGREGAT SWEGON GOLD 07

LUFTFLÖDEN ANGIVNA I l/s

SKALA 1:50
0 1 2 5
METER

BET	ANT	ÄNDRINGEN AVSER	DATUM	SIGN

RELATIONSHANDLING

FLUNDRAN 6, P-HUS

GALÄREN

Assemblin Ventilation AB
Tel: 010-472 60 00
info@assemblin.se
www.assemblin.com

PROJEKT NR	RITAD/KONSTR AV	HANDLÄGGARE
16212054	MÖG	MÖG
DATUM	ANSVARIG	
2017-08-16	MÖG	

P-GARAGE
KÄLLARPLAN
LUFTBEHANDLING

SKALA	RITNINGSNUMMER	BET
A1 1:100 A3 1:200	V-57.1-101	