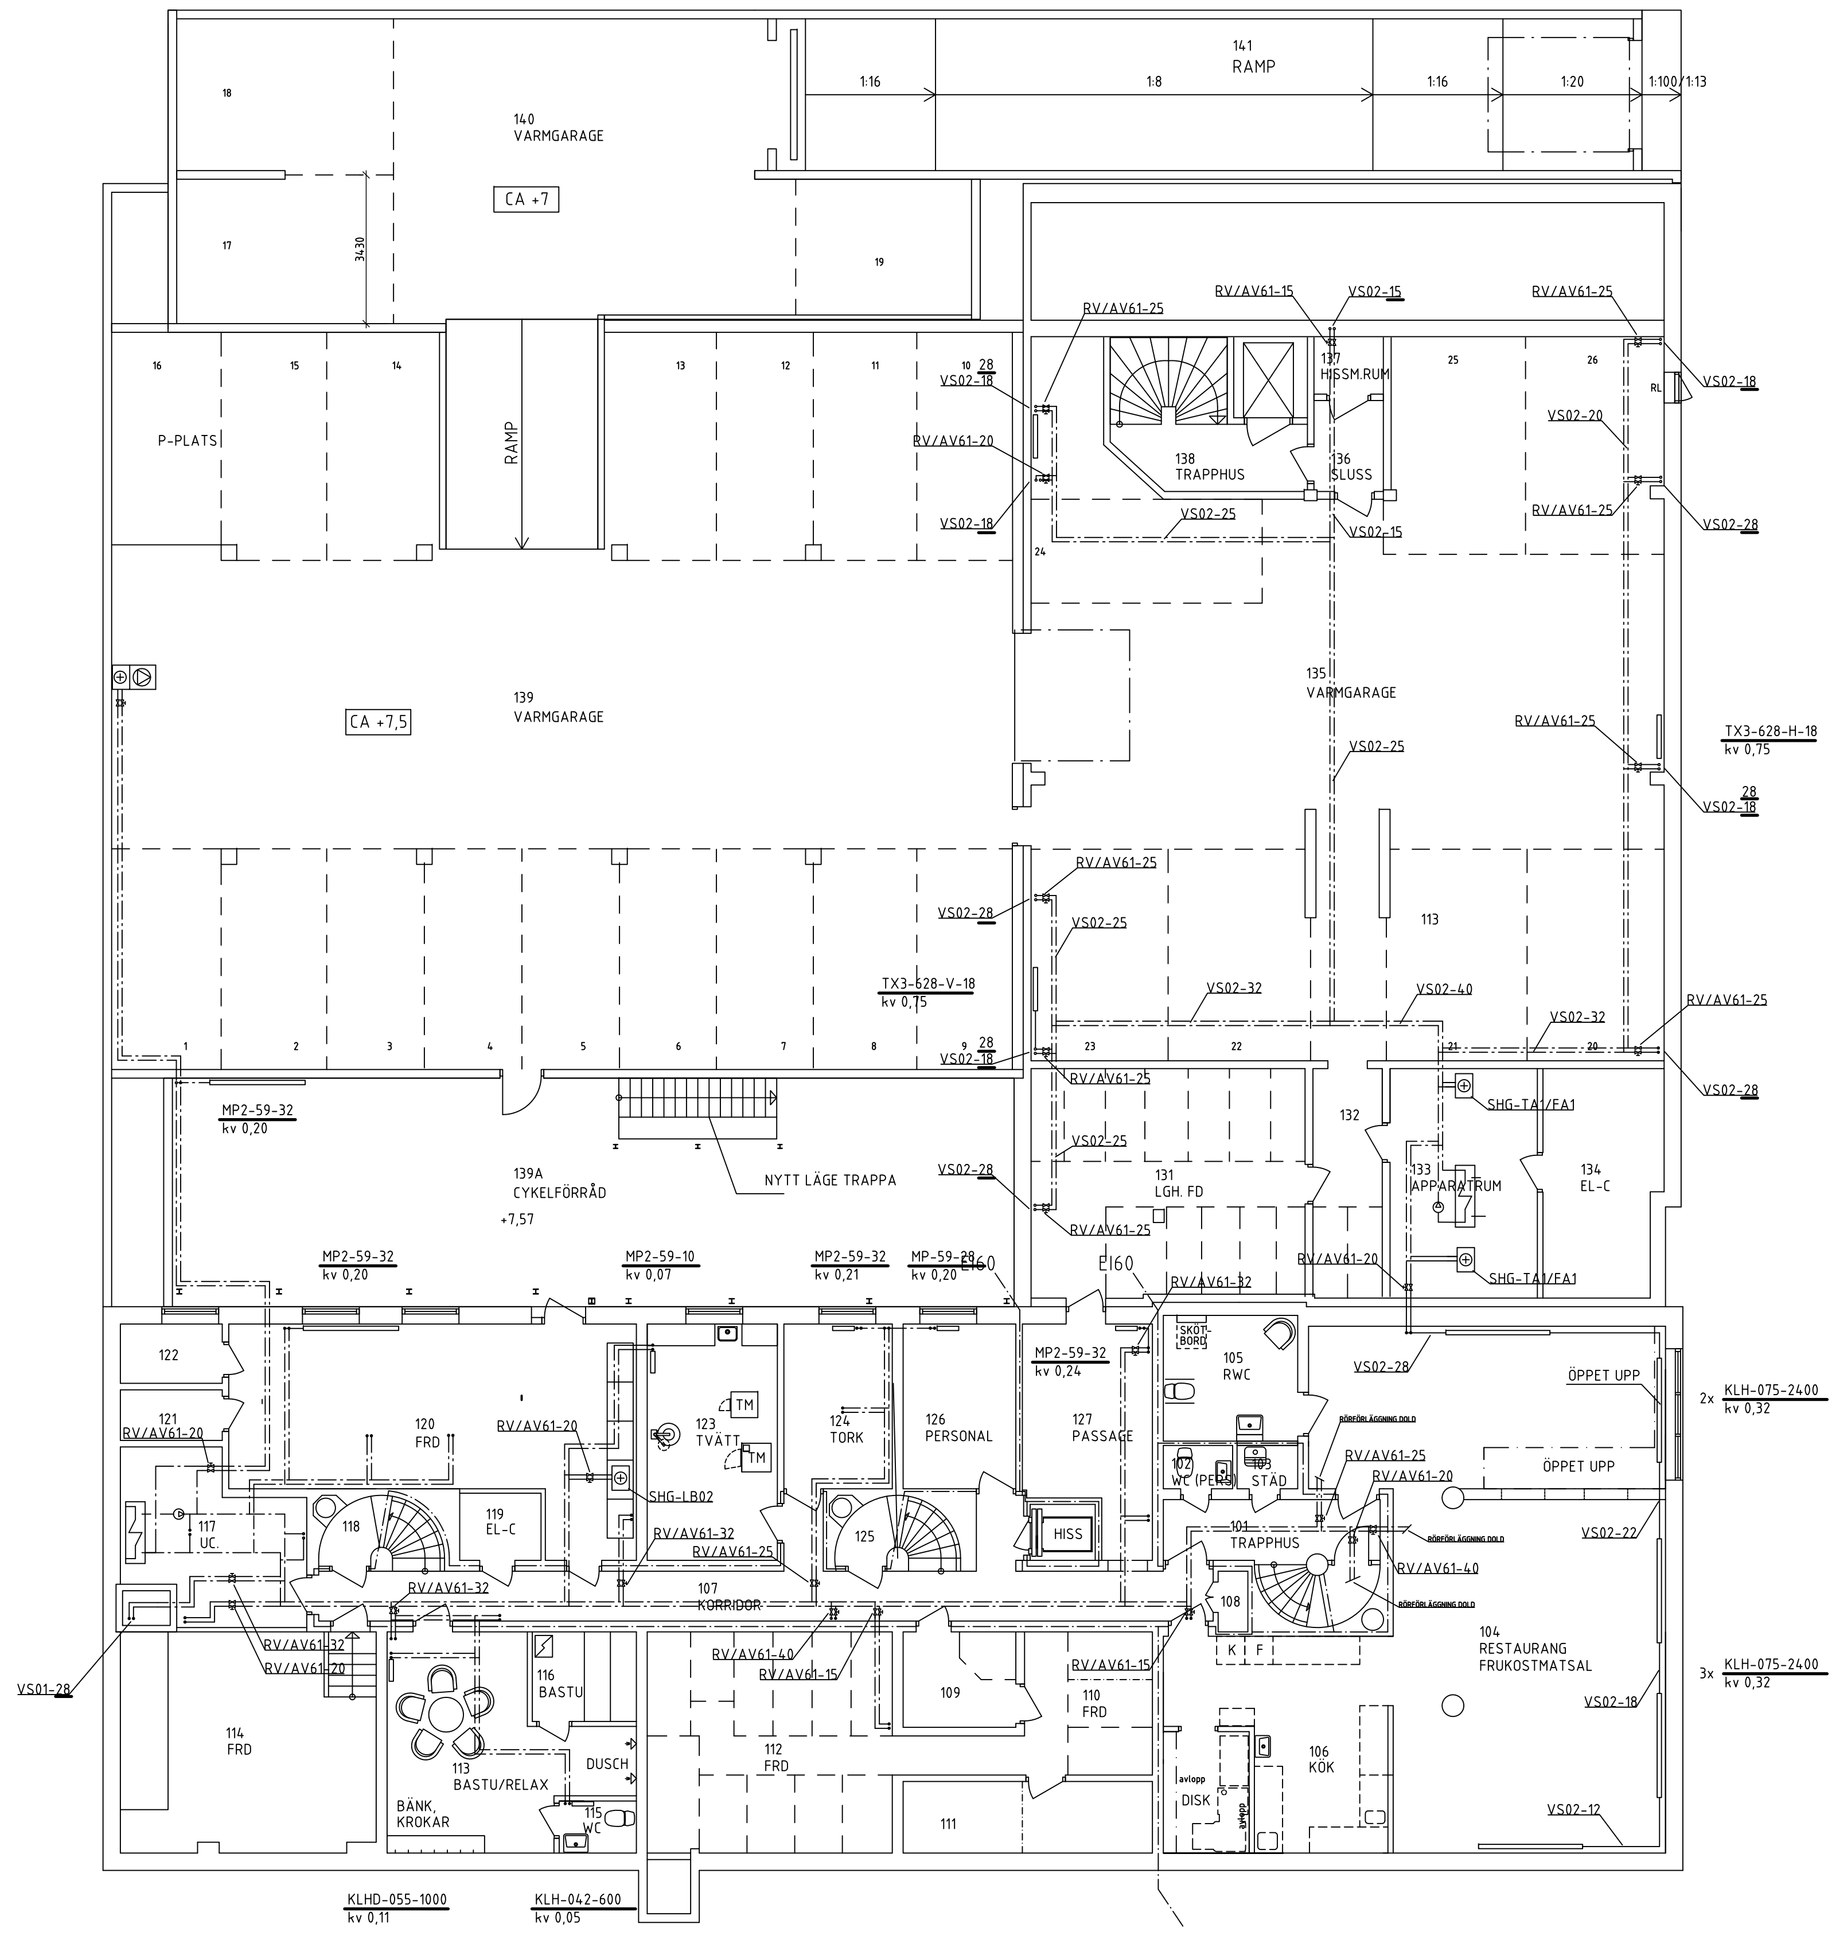

VÅNING 1 - KÄLLARVÅNING

METER
0 1 2 3 4 5 10

BET	ANT	ÄNDRINGEN AVSER	SIGN	DATUM

RELATIONSHANDLING

Kv FLUNDRAN NR 7, LULEÅ
HERMELINSGATAN 10, STATIONSGATAN 65

GALÄREN

installationskonsult

UPPDRAG NR	RITAD AV	HANDLÄGGARE
	L BERGWALL	
DATUM	ANSVARIG	
2017-10-13	L BERGWALL	

HOTELL OCH FLERBOSTADSHUS
VÅNING 1 - KÄLLARVÅNING

VÄRME

SKALA	NUMMER	BET
1:100	V56:01	